

**Lotissement BARDOU PROMOTION  
"Le Hameau de la Source"**

**PLAN DE RECOLEMENT**

**LOT n°11**








ECHELLE : 1/200

**LEGENDE**

**Eaux Pluviales**

-  Avaloir
-  Regard de branchement
-  Regard
-  Grille
-  Canalisations
- T=* Tampon regard
- R=* Radier regard

**Eau Potable**

-  Bouche à clé
-  Compteur Eau
-  Réseau principal
-  Réseau de branchement
-  Vanne
-  Poteau incendie
-  Plaque pleine

**Eaux Usées**

-  Regard de branchement
-  Regard
-  Canalisations
- T=* Tampon regard
- R=* Radier regard






**Réseau Eclairage Public**


-  Candélabre
-  Réseau

**Réseau Electricité**

-  Coffret RMBT
-  Coffret de branchement
-  Réseau Principal
-  Réseau de Branchement
-  Fourreau en attente

**Réseau Téléphone**

-  Chambre de tirage L2T
-  Regard de Branchement
-  Réseau principal
-  Réseau de branchement
-  Borne Pavillonnaire

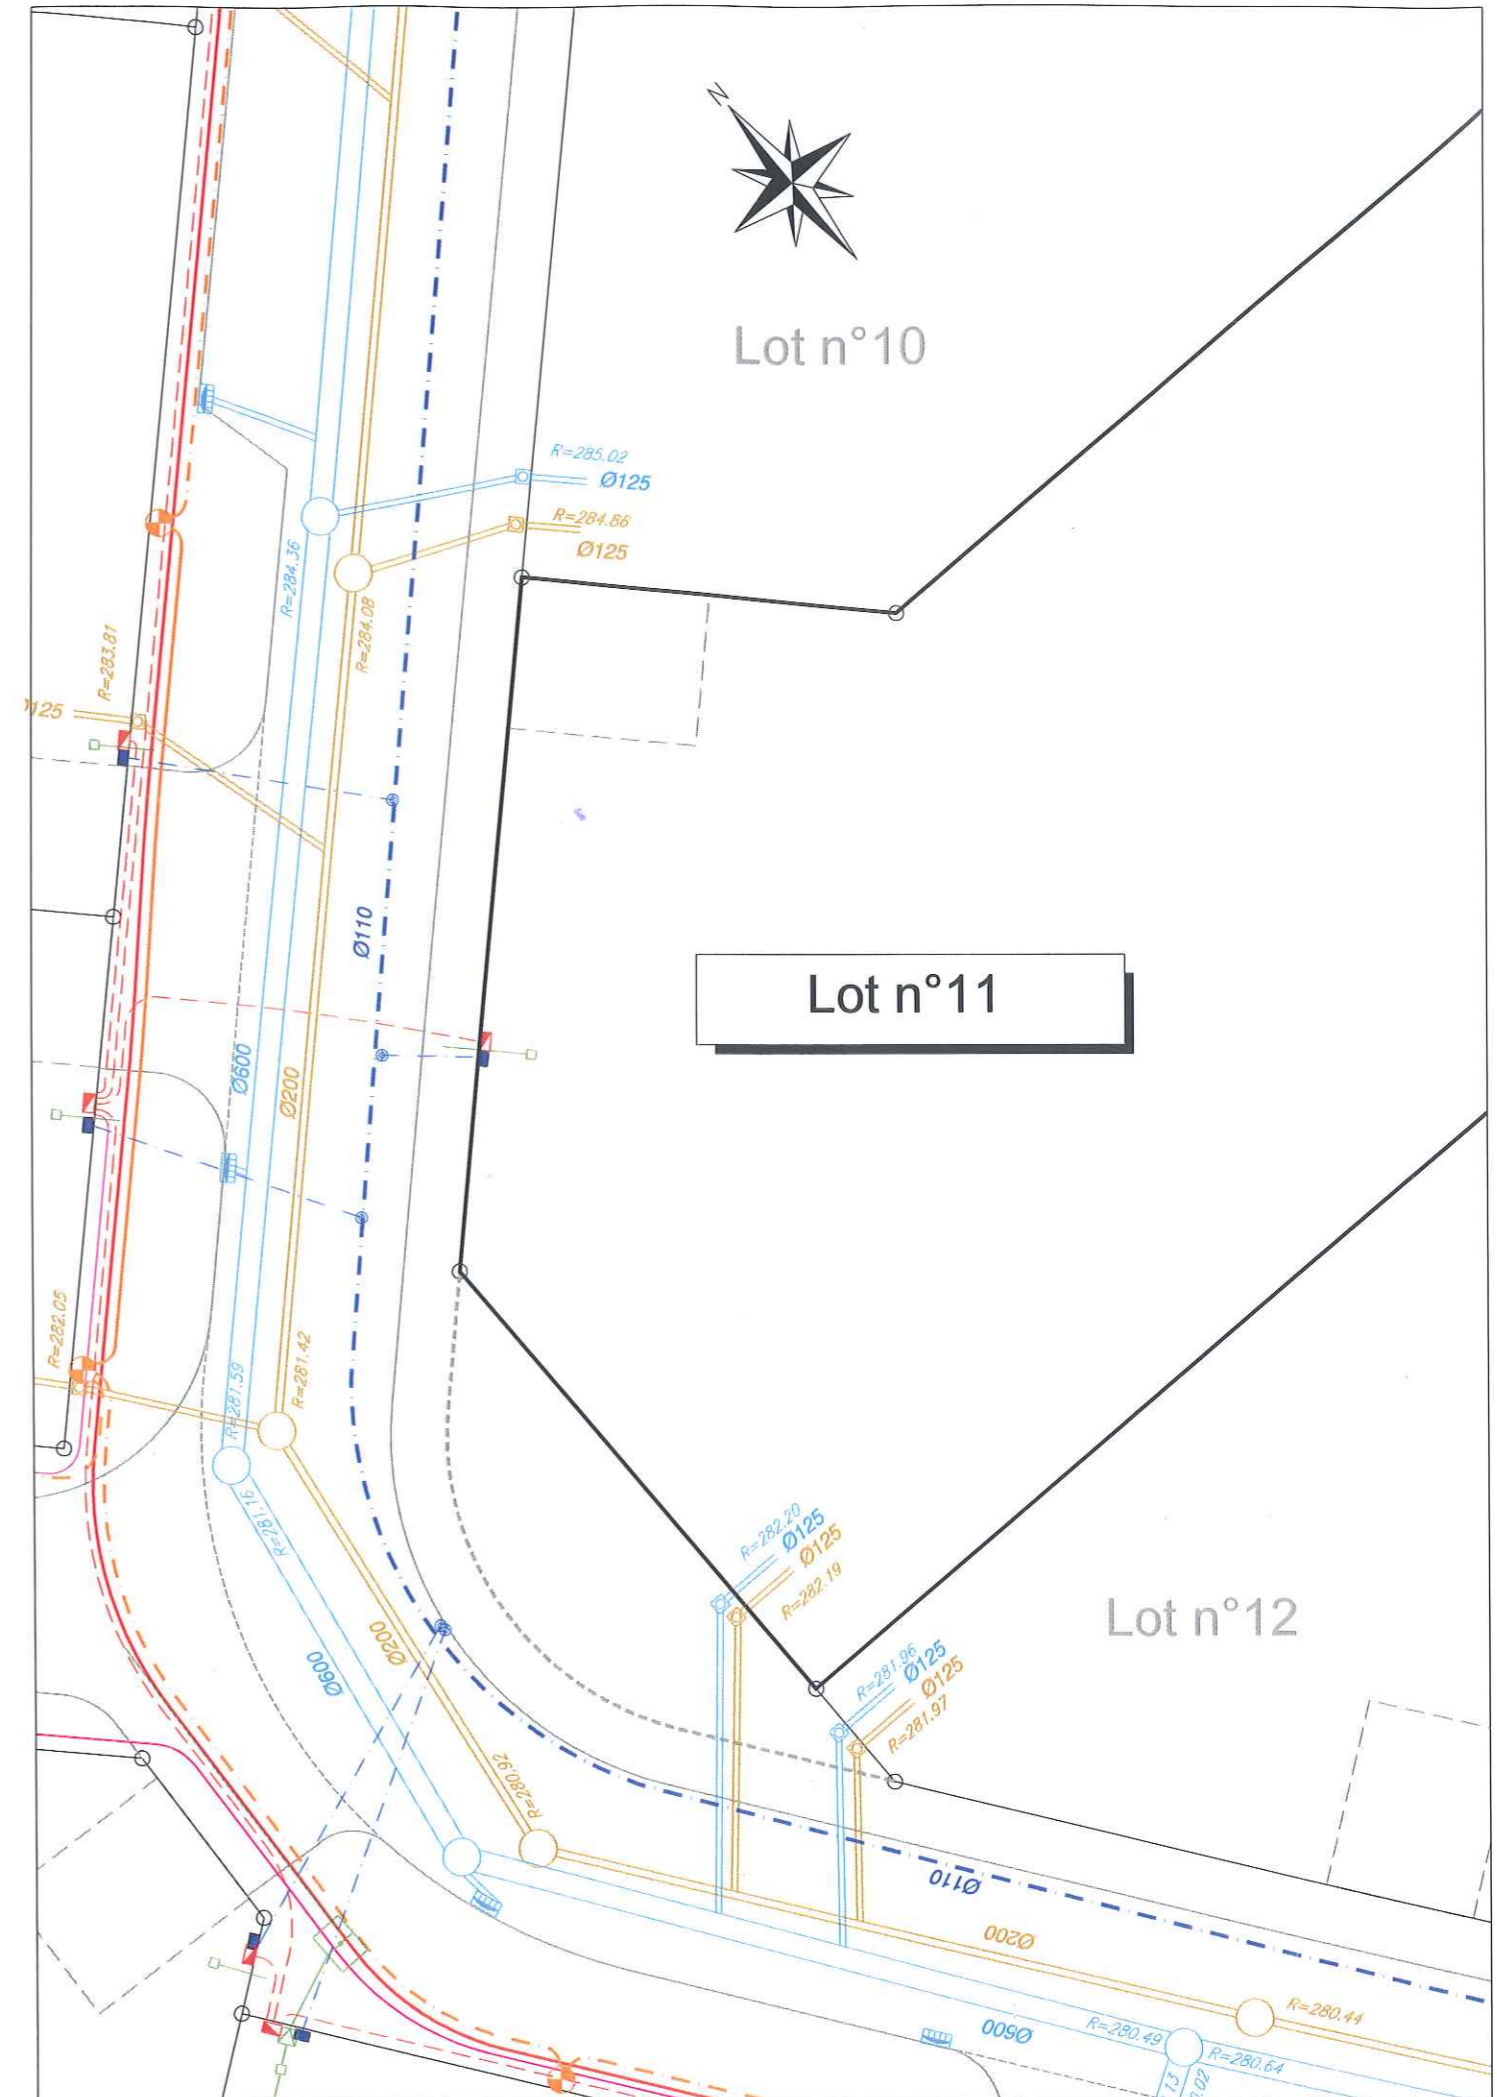

Date	NOTA	INDICE	REFERENCE
30-09-2013			2013-010