ORDRE DES GEOMETRES-EXPERTS

DEPARTEMENT DU TARN

Commune de VERDALLE

Lieudit : "Lauzerdié"

Lotissement BARDOU PROMOTION

PLAN DE RECOLEMENT

LOT n°8

ECHELLE : 1/250

LEGENDE

Réseau Electricité

- Coffret Fausse Coupure
- Coffret de branchement
- Réseau Principal
- Réseau de Branchement
- Fourreau en attente

Eaux Pluviales

- Avaloir
- Regard de branchement
- Regard
- Canalisation
- T= Tampon regard
- R= Radier regard

Réseau Téléphone

- Chambre de tirage L2T
- Regard de Branchement
- Réseau principal
- Réseau de branchement
- Borne Pavillonnaire

Eaux Usées

- Regard de branchement
- Regard
- Canalisation
- T= Tampon regard
- R= Radier regard

Réseau Eclairage Public

- Candélabre
- Réseau

Eau Potable

- Bouche à clé
- Compteur Eau
- Réseau principal
- Réseau de branchement
- Vanne
- Poteau incendie
- Purge
- Ventouse

NOTA

Le nivellement est rattaché au NGF.
Les coordonnées sont calculées dans le système Lambert.

OFFROY Francis
Géomètre-Expert
193 bis av.de Lautrec
81100 CASTRES
Tél:05-63-59-31-81
Fax:05-63-59-97-53
Email.:scpoffroy@wanadoo.fr
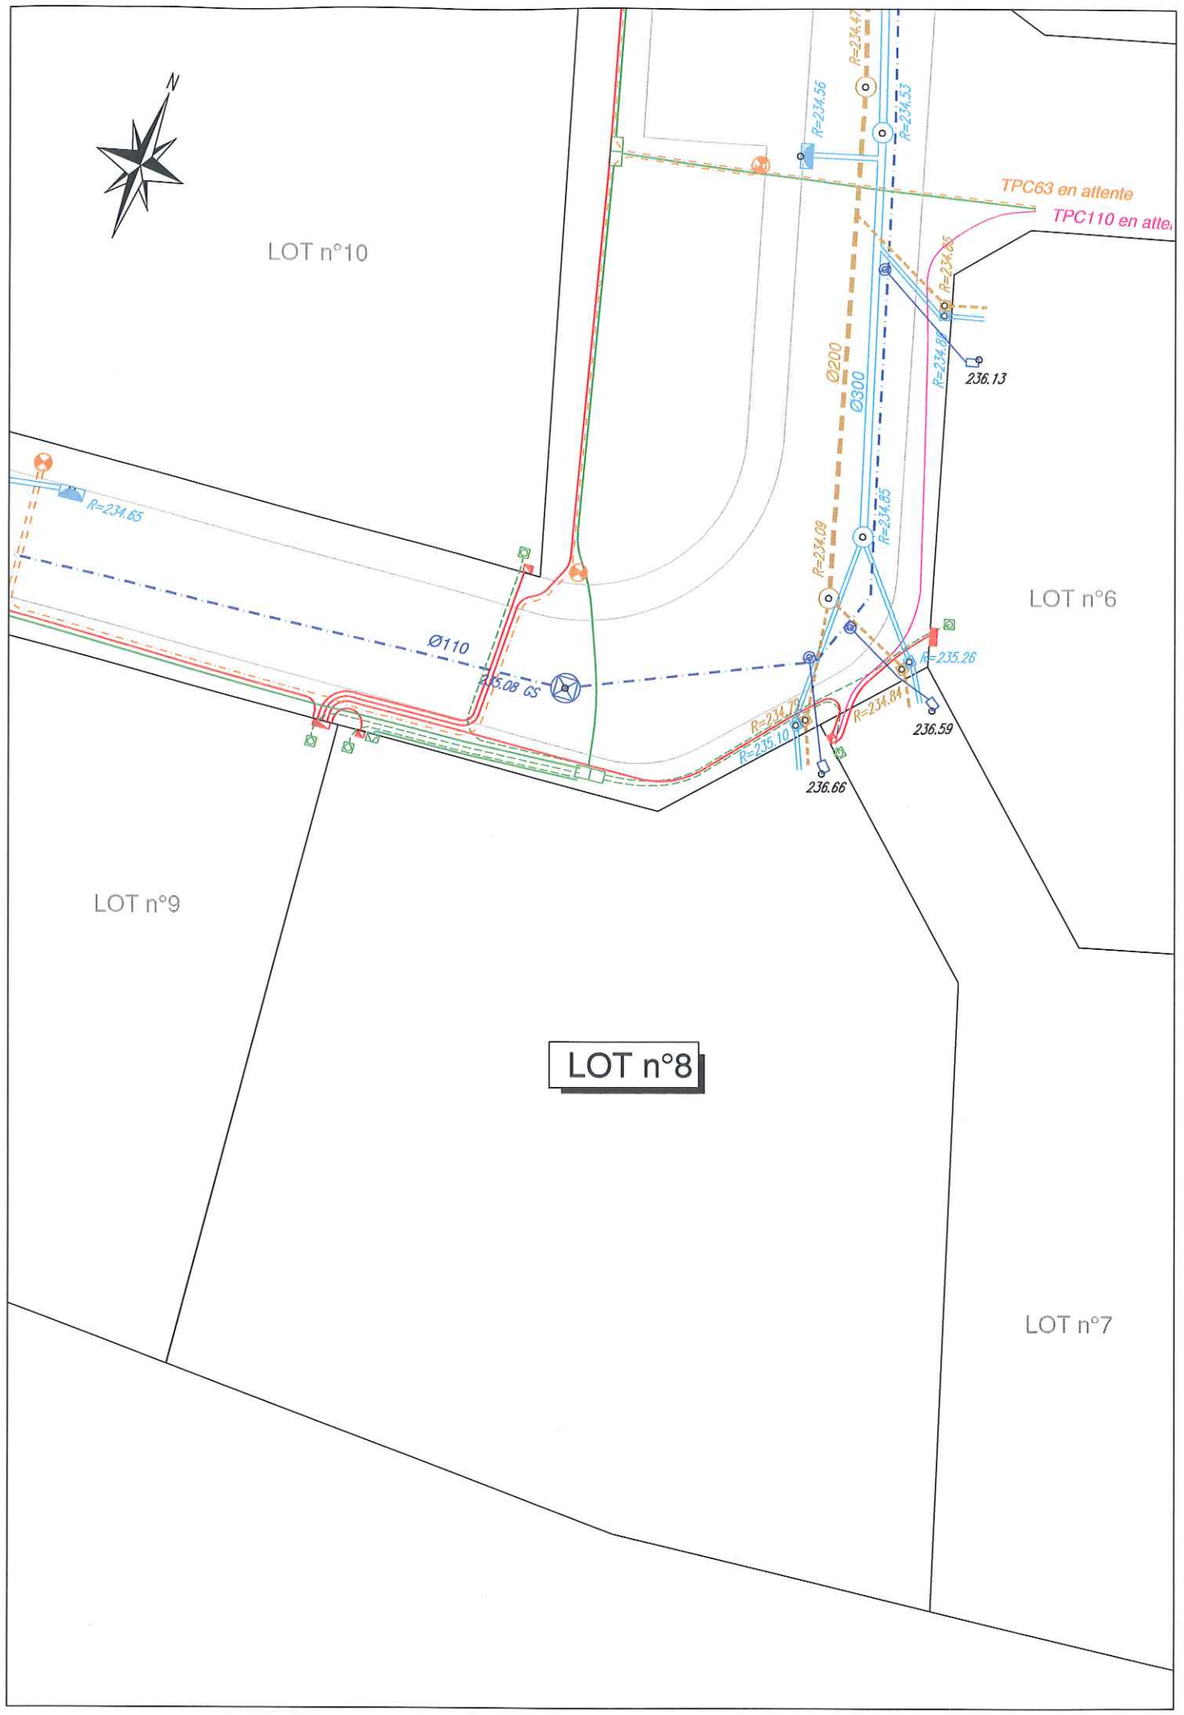
Date	Modifications	INDICE	REFERENCE
27-04-2011			2011-066